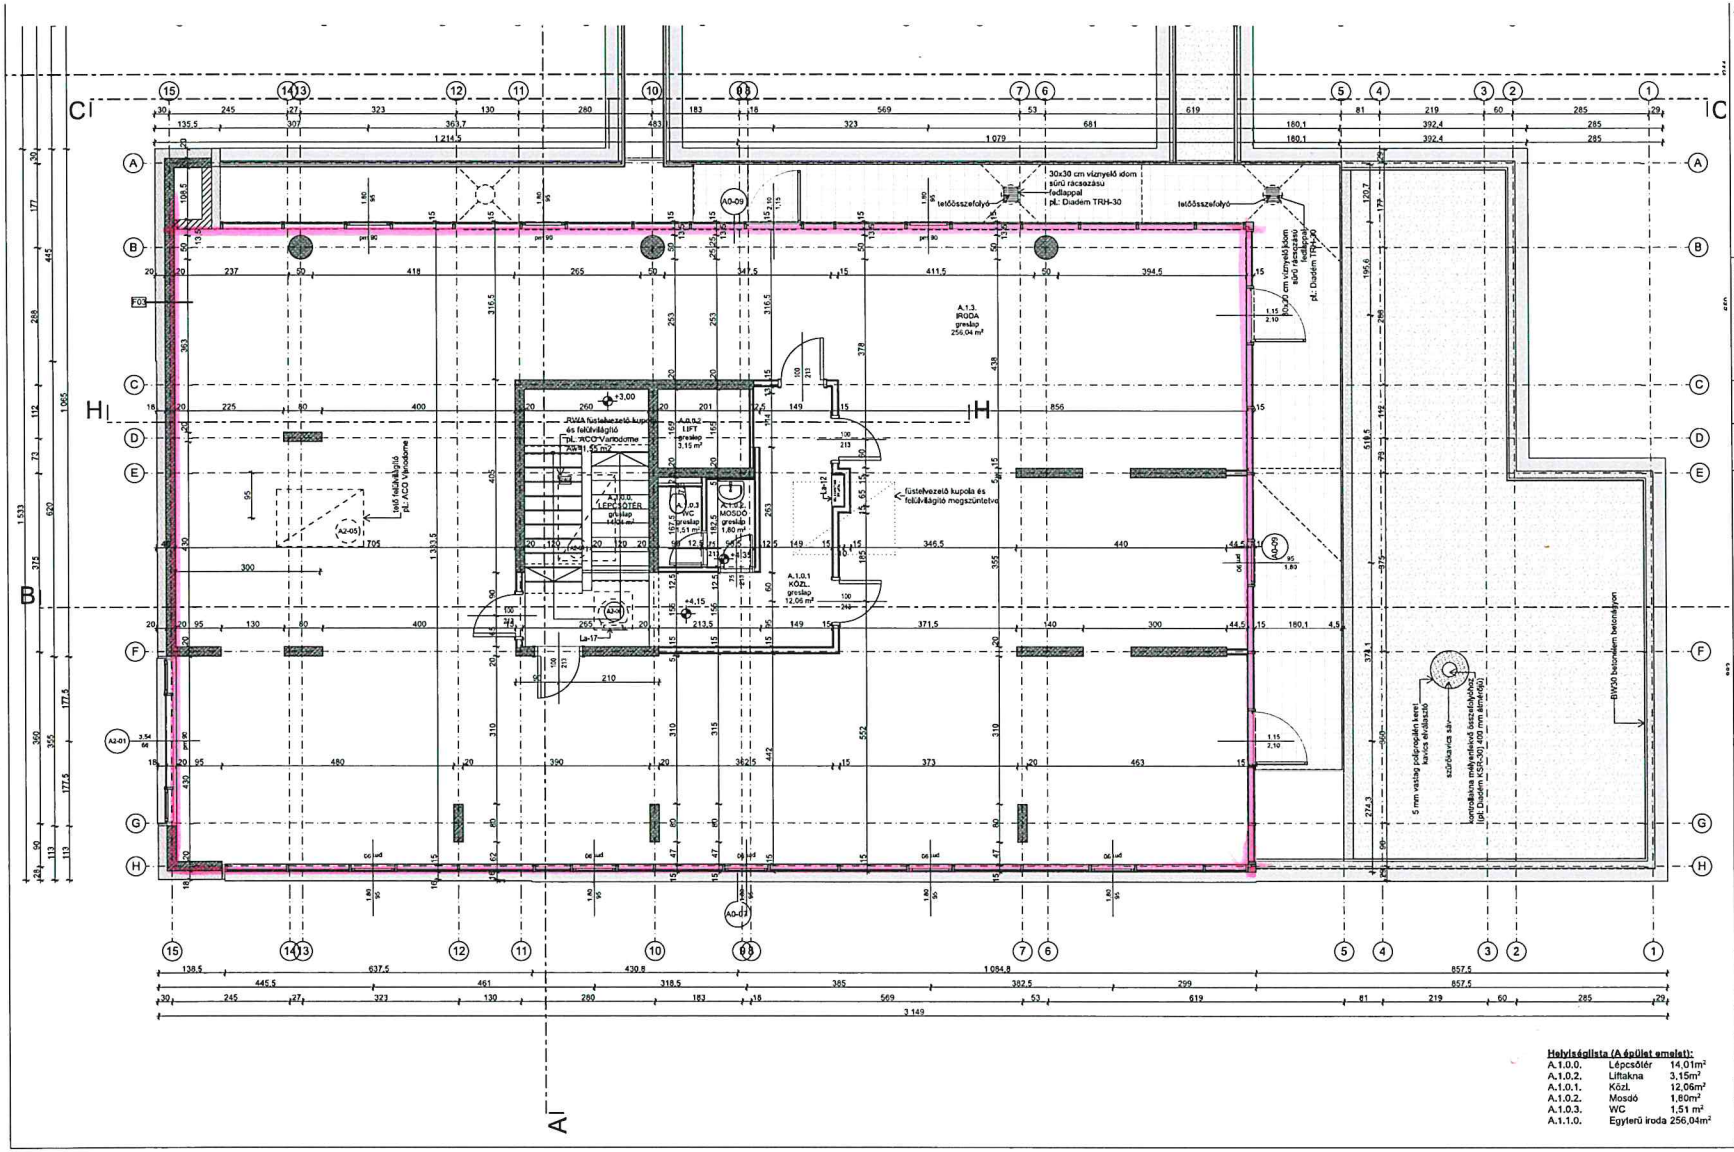

JELMAGYARÁZAT:

vízmentes vasbeton szerkezet	vízszigetelés
vasbeton szerkezet	vakolat falazaton
beton szerkezet	vakolat és falegfestvényfelt falon
környezetkén	VF-01 réteges szerkezeti azonosítás
acélszín	korszigetelő
fakezet	beépített beton/acélszín
meleszerű falett szerkezet	pontszerű padlószerkelyő
EPS hőszigetelés	fuskerámtörés
XPS hőszigetelés	fali Ceszegi, 30 lm alaktartó kerék, szintesítem, 65/40/25 cm
szálas hőszigetelés	TC6 lakó lefelé kuttrap
szerek válaszfal	RWA135 készítővel vezérelt nyílászáró Ag=1.54 m
hangszigetelő, szerelt válaszfal	L Gázcsatlakozó hűtőszekrény hutar
függönyfal	+26,40 relatív magasság ±0,00=342,10 mBf
tartós tető	+12,75 tartószerkezetek relatív magassága
szerelhető tetőszerkezet	+12,90 burkolatok relatív magassága

MEGJEGYZÉSEK:
- A tervben szereplő méretek, a tervdokumentációtól későbbi felhasználása folyamán, a tervtől lényeges eltérő megvalósítás miatt a terv illetőleg változhat, ezért a kivitelezést mérnök a mérvadóak.
- A tervdokumentáció a szerzői jogról szóló 1999. évi LXXVI. tv. védelme alá áll, mely alapján egyszeri felhasználási jog illeti meg a megrendelőt, további felhasználáshoz,kiadásához, átengedéséhez tervezői írásbeli engedélye szükséges.
- Az egyes tervlapokat a tervezőnek egyedi tervlapról, a tervlapok másolat, bírás kijelentésével és tervezői kapcsolatról tervlapot együtt együtt kell értelmezni és kezelni. Kivitelezési munka csak jogerős építési engedély birtokában végezhető. Az engedélyezési terv tervezői jóváhagyásával lehetséges.
- A tervezett, és a műszerészet megtervezett építészeti és gyártmányokkal megegyező minőségű és műszakilag egyenértékű bármely más típus és gyártmány beépíthető, a tervezői és műszaki ellenőr előzetes írásos hozzájárulásával.
- A kiírásból gyártó által gyártott anyagra használatbavételi és szállítóról gyártmányú szerkezetek összeszerelésének előzetesen meg kell bizonyosodni.
- A tervek megadott méretek az előregyártott szerkezetek gyártásának megkezdése előtt a helyszínen ellenőrizendők.
- A tervek előírnak hőmérsékletről és alkalmazásáról a tervezői lejelentést kell. A hőmérséklet feltételek az időtervezésnek feltételezés a tervezési tervet, kivitelezési tervezésre nem lehet.

Megnevezés:
NAGYKOVÁCSI ÉLELMISZER ÜZLET - LINUM IRODA- ÉS SZOLGÁLTATÓHÁZ
2094 Nagykovácsi, Bánya utca, Hrsz.: 4561/9

Építtető:

Áttekintő rajz:

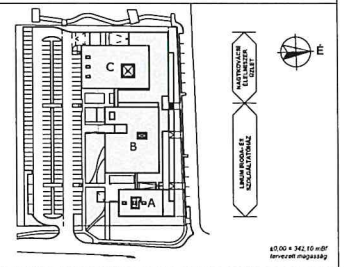

±0,00 = 342,10 mBf tervezett magasság

Helyiséglista (A épület emelet):

A.1.0.0.	Lépcsőtér	14,01m²
A.1.0.2.	Liftakna	3,15m²
A.1.0.1.	Közl.	12,06m²
A.1.0.2.	Mosdó	1,80m²
A.1.0.3.	WC	1,51 m²
A.1.1.0.	Egyterű iroda	256,04m²

Szakág: ÉPÍTÉSZET

Tervtípus: MEGVALÓSULÁSI TERV - A ÉPÜLET

Tartalom: EMELETI ALAPRAJZ - A ÉPÜLET

Dátum:	Munkaszám:	Léptek:	Tervlap:
2022. 01. 13.	N1601	M=1:50	M 1.1.3.A

Tervlap méret: 910 x 500