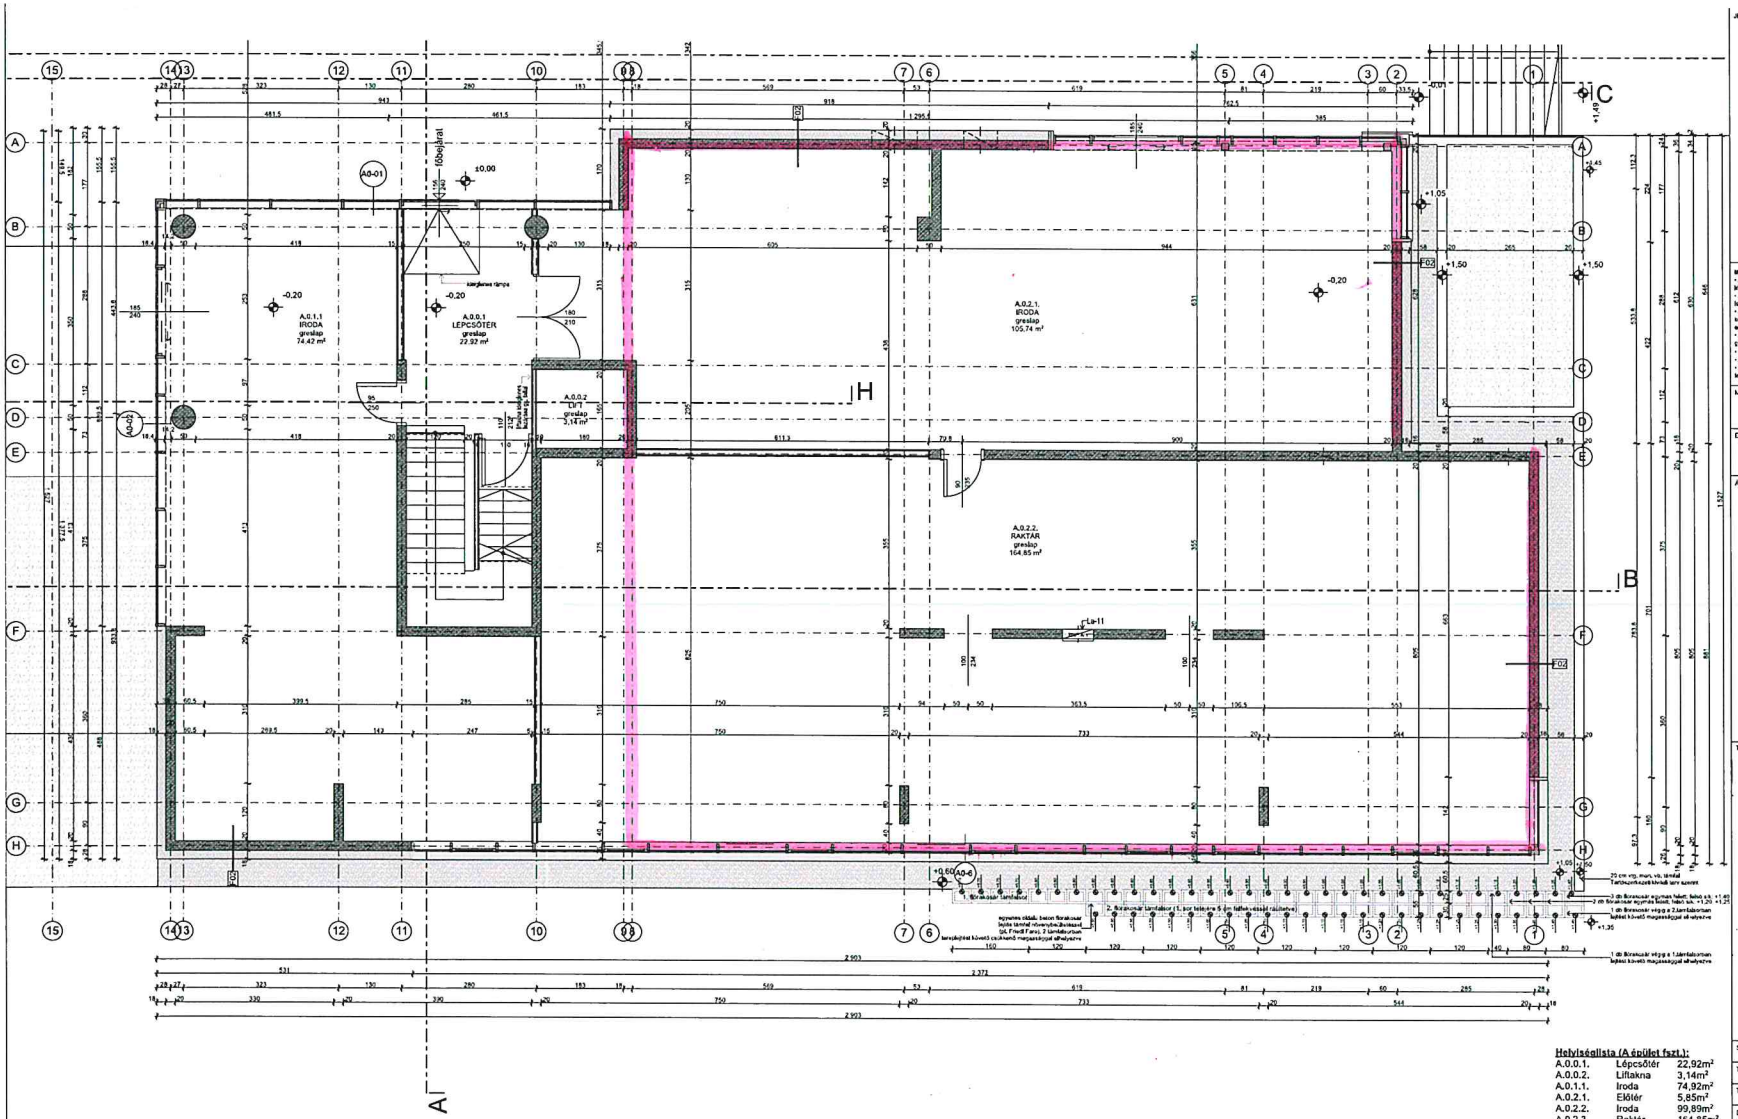

JELMAGYARÁZAT:

vízszigetelés	
vakolat falazaton	
vakolat és hőszigetelő rendszer falon	
vékonyvakolat szerkezet	
vékony szerkezet	
beton szerkezet	VF-01 réteges szerkezet azonosítója
könnyűszerkezet	(L-1) karakteragondó
acélszerkezet	beépítési berendezés
falazat	parketta padlószerkezetjáró
meglévő bővítő szerkezet	
EPS hőszigetelés	födémátmérő
XPS hőszigetelés	fali könyök, 30 lés alakzatú betét, szintmagasság, 65/40/25 cm
szálas hőszigetelés	falig bekötő kocsap
szerelő válaszfal	KWA 1.54 kézpótlóval vezérelt nyílászáró Ajtó 1.54 m
hangszigetelő, szerelő válaszfal	kiszámozás határ
függönyfal	+26,40 relatív magasság: ±0,00=342,10 mBf
lemezfal tálca	+12,75 lefolyószerelvény relatív magassága
szerelvény fülkében	+12,90 burkolatok relatív magassága
zsindely borítás	

MEGJEGYZÉSEK

- A terület mindenkori határa, a tervdokumentáció készítésének folyamán, a tervtáp folyamatosan, a kivitelezés vagy nagyítása miatt a terv lépése változhat, ezért a kötelező mérésre a művezetés.
- A tervdokumentáció a szerzői jogról szóló 1999. évi LXXVI. tv. védelme alatt áll, mely alapján egyezet felhasználási jog illet meg a megrendelőt. Ismerek felhasználásához, átdolgozásához tervező írásbeli engedélye szükséges.
- Az egyes terápiákat a tervfázisok egyéb tervekkel, a tervezés műszaki leírás tartalmával és tartalmával kapcsolódó tervekkel együtt együtt kell értelmezni és kezelni. Kivitelezés munka csak jogerős építési engedély birtokában végezhető. Az engedélyezési terv kivitelezésre nem alkalmas. A tervezői alkere csak tervezői jóváhagyásával lehetséges.
- A tervezett, és a műszakilag megvalósítható részletek és gyártmányokkal megegyező minőségű és műszakilag egyenértékű bármely más típus és gyártmány beépíthető, a tervező és műszaki ellenőr előzetes írásos hozzájárulásával.
- A kivitelező garantálja, által gyártott anyagok használhatóságát és különböző gyártmányú szerkezetek összeépíthetőségét ellenőrizni meg kell bizonyosodni.
- A tervben megadott határok az előregyártott szerkezetek gyártásában megszokottak által a helyszínen ellenőrizendők.
- A tervben előforduló hányvonalgázolt és ellenőrizendő tervezői tájékoztató kell. A hányvonalgázolt pontosság és az ellenőrizendők a felületesség a kérdéses tervet, kereszteket tartalmazni nem lehet.

Megnevezés:

NAGYKOVÁCSI ÉLELMISZER ÜZLET - LINUM IRODA- ÉS SZOLGÁLTATÓHÁZ

2094 Nagykovácsi, Bánya utca. Hrsz.: 4561/9

Építtető:

Áttekintő rajz:

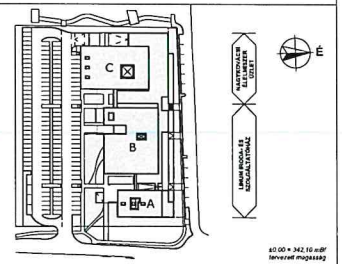

Tervező:

Helyiséglista (A épület fszt.):

A.0.0.1.	Lépcsőtér	22,92m²
A.0.0.2.	Liftakna	3,14m²
A.0.1.1.	Iroda	74,92m²
A.0.2.1.	Előtér	5,85m²
A.0.2.2.	Iroda	99,89m²
A.0.2.3.	Raktár	164,85m²

Szakág:	ÉPÍTÉSZET
Tervfajta:	MEGVALÓSULÁSI TERV - A ÉPÜLET
Tartalom:	FÖLDSZINTI ALAPRAJZ - A ÉPÜLET
Dátum: 2022. 01. 13.	Munkaszám: N1601
Tervlap méret: 910 x 500	Lépték: M=1:50
	Tervlap: M 1.1.2.A